
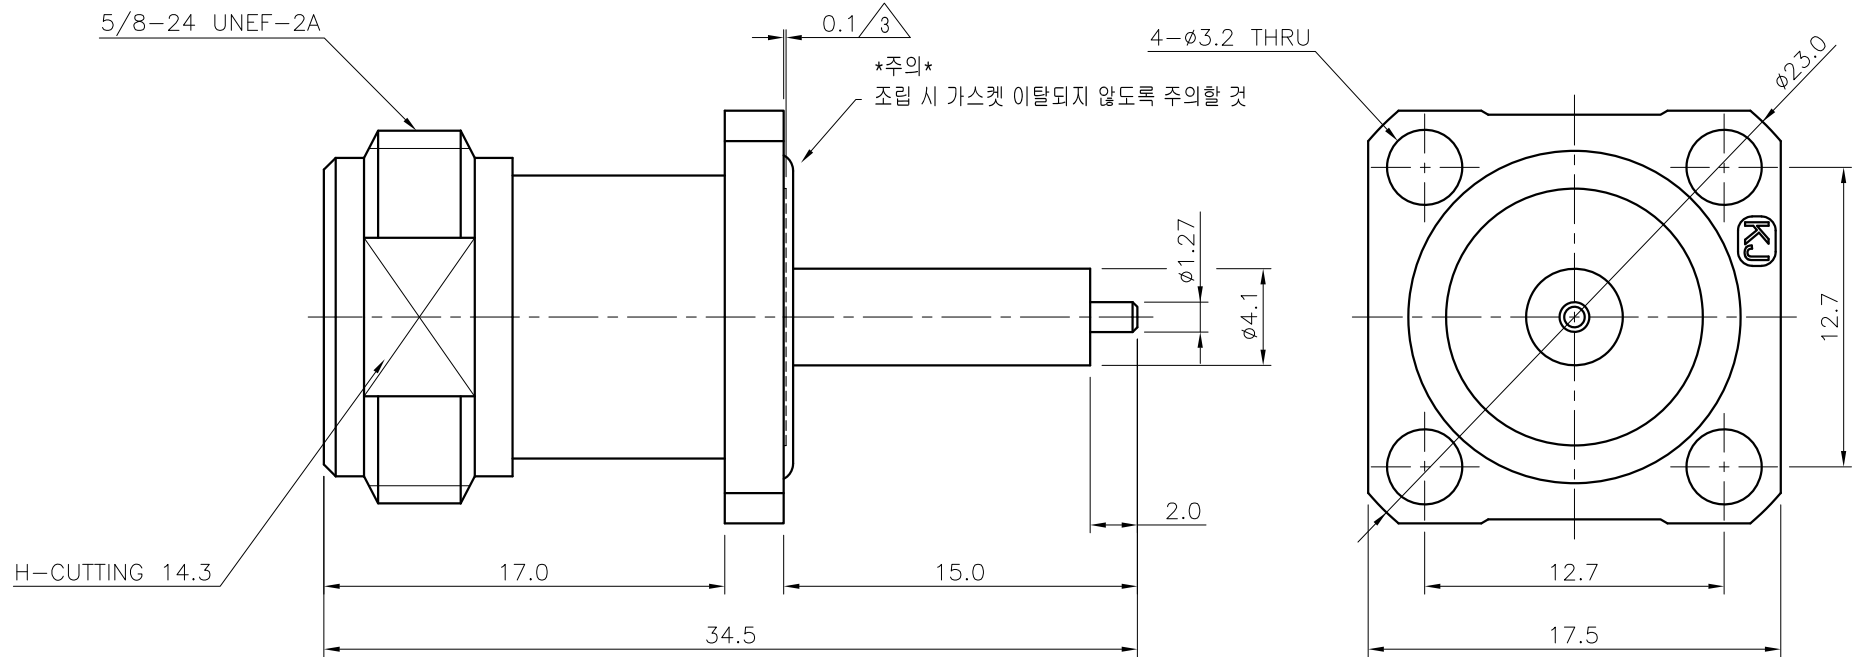 


| REVISION |                                                          |         |         |             |
|----------|----------------------------------------------------------|---------|---------|-------------|
| REV      | DESCRIPTION                                              | DRAWN   | APPR    | DATE        |
| IR       | Initial Registration                                     | S.Y.EUN | I.C.KIM | 2019.05.22. |
| 1        | [설변No.201907-0003] 가스켓 이탈 방지로 인한 가스켓 변경                  | S.Y.EUN | I.C.KIM | 2019.07.02. |
| 2        | [설변No.202012-0002] O-RING 빠짐 개선 안착부 금형수정                 | I.C.KIM |         | 2020.12.07. |
| 3        | [설변No.202101-0003] O-RING 빠짐 개선 안착부 0.1mm Ground Boss 추가 | S.Y.EUN | I.C.KIM | 2021.01.20. |
| 4        | RING 억지끼움후 돌출부위 감안하여 길이 조정                               | S.H.KIM |         | 2024.09.11. |



|   |   |   |     |             |      |                    |                         |                                         |
|---|---|---|-----|-------------|------|--------------------|-------------------------|-----------------------------------------|
| 4 | 3 | 2 | 5   | RING        | 1    | MBsBD<br>C3604BD-F | Nickel Plate            | DSR01097-5/4<br><del>DSR01097-5/3</del> |
|   |   |   | 4   | INSULATOR   | 1    | TEFLON             |                         | DIN02840-N/7                            |
|   | 1 |   | 3   | GASKET      | 1    | SILICONE Rub       |                         | DGK00257-N/2<br><del>DGK00032-N/1</del> |
|   |   |   | 2   | CONTACT     | 1    | BeCu<br>C17300     | Gold Plate              | DCT03741-5/7                            |
|   | 2 |   | 1   | BODY        | 1    | ZnDC               | Nickel Plate<br>(3~4μm) | DBD02992-5/3<br><del>DBD02992-5/1</del> |
|   |   |   | NO. | DESCRIPTION | Q'TY | MATERIAL           | PLATING                 | CODE                                    |

|                   |                 |                    |                                                                                       |    |   |
|-------------------|-----------------|--------------------|---------------------------------------------------------------------------------------|----|---|
| TOLERANCE         | Decimal<br>±0.2 | DATE 2024. 09. 11. |                                                                                       |    | <br>RF & MICROWAVE<br>TECHNOLOGY<br>Tel : 82-32-347-8015<br>Fax : 82-32-347-8017 |
|                   | Angle<br>±1°    | APPROVED BY        |                                                                                       |    |   |
| MATERIAL<br>_____ |                 | CHECKED BY         |                                                                                       |    | TITLE<br>N50 SOLDER END JS-4H   |
|                   |                 | DRAWN BY S.H.KIM   |                                                                                       |    |   |
| FINISH<br>_____   | SCALE<br>3/1    | UNIT<br>mm         |  | A4 | DWG NO. CN03958-7/9   |
|                   |                 |                    |                                                                                       |    | REVISION 4   |