REVISION

No.	DESCRIPTION	REV	DRAWN	APPR	DATE
IR	Initial Registration	IR	H.J.LEE	I.C.KIM	2014. 12. 30.
1	[설변처리No.201612-0021]장비 실장시 설삽으로 인한 길이 변경 및 실품에 맞게 SHRINK TUBE 추가	1	C.K.KIM	I.C.KIM	2016. 12. 14.
2	[설변처리No.201612-001] 제작자료와 상이함으로 인한 부적합 개선	2	C.K.KIM	I.C.KIM	2016. 12. 20.

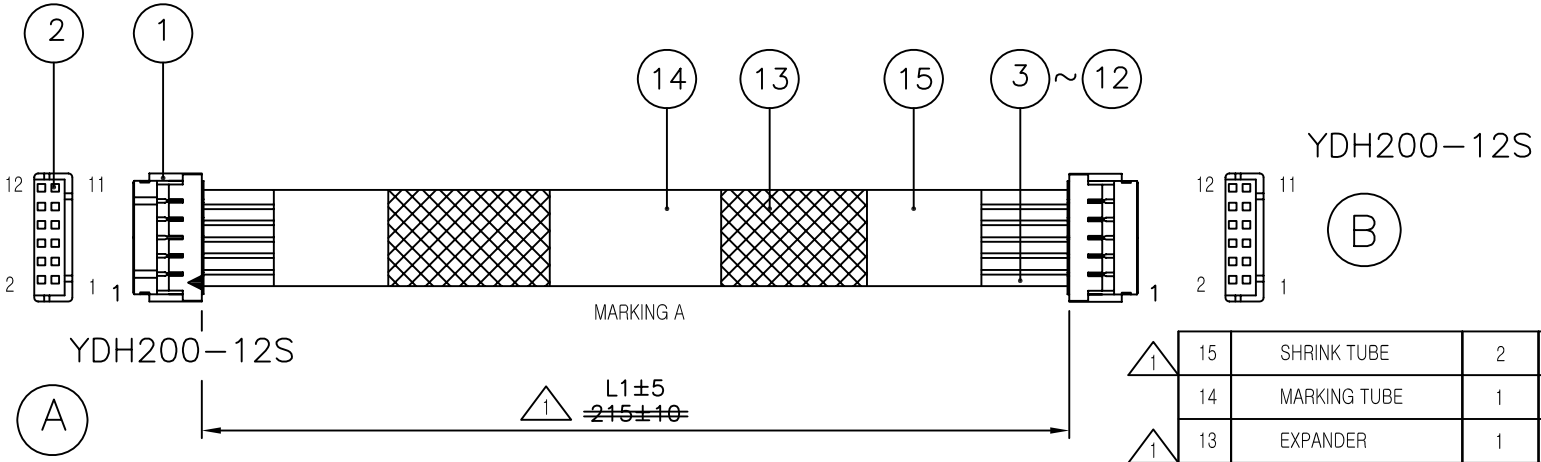

A			B
BLACK	1	1	BLACK
BROWN	2	2	BROWN
RED	3	3	RED
ORANGE	4	4	ORANGE
YELLOW	5	5	YELLOW
GREEN	6	6	GREEN
BLUE	7	7	BLUE
VIOLET	8	8	VIOLET
GRAY	9	9	GRAY
WHITE	10	10	WHITE
BLACK	11	11	BLACK
BROWN	12	12	BROWN

MARKING A

NO.	DESCRIPTION	Q'TY	VENDER	PART NO.	RAMARKS
15	SHRINK TUBE	2	LS TUBE	ATU00229-N/1	⌀12.5-White
14	MARKING TUBE	1	LS TUBE	ATU00229-N/1	⌀12.5-White
13	EXPANDER	1	1/4"	ATU00359-N/1	220mm(BLACK)
12	CABLE	1	AWG#26 UL1007	ACA00229-N/1	220mm(WHITE)
11	CABLE	1	AWG#26 UL1007	ACA00376-N/1	220mm(GRAY)
10	CABLE	1	AWG#26 UL1007	ACA00228-N/1	220mm(VLOLET)
9	CABLE	1	AWG#26 UL1007	ACA00225-N/1	220mm(BLUE)
8	CABLE	1	AWG#26 UL1007	ACA00226-N/1	220mm(GREEN)
7	CABLE	1	AWG#26 UL1007	ACA00230-N/1	220mm(YELLOW)
6	CABLE	1	AWG#26 UL1007	ACA00224-N/1	220mm(Orange)
5	CABLE	1	AWG#26 UL1007	ACA00227-N/1	220mm(Red)
4	CABLE	2	AWG#26 UL1007	ACA00375-N/1	220mm(Brown)
3	CABLE	2	AWG#26 UL1007	ACA00223-N/1	220mm(Black) ~~215mm(Black)~~
2	TERMINAL PIN	24	YEONHO	DCN00152-N/1	YST200 ~~YDH200-12P~~
1	HOUSING	2	YEONHO	DCN00166-N/1	YDH200-12S

CUSTOMER

CUSTOMER CODE

CABLE LENGTH TOLERANCE
0 ~ 1000mm : +5, -0
1000 ~ 2000mm : +10, -0
2000 ~ 3000mm : +15, -0
3000 ~ 4000mm : +20, -0
4000 ~ 5000mm : +25, -0
5000 ~ : +10%

DATE	2016. 12. 20.
APPROVED BY	I.C.KIM
CHECKED BY	
DRAWN BY	C.K.KIM
CHECKED BY	
SCALE	N/S
UNIT	mm

KJ COMTECH
KJ COMTECH CO.,LTD.
RF & MICROWAVE TECHNOLOGY
Tel : 82-32-347-8015
Fax : 82-32-347-8017

TITLE: MCPU DATA CABLE

A4

DWG NO.	CD00118-7/1
DETAIL NO.	
REVISION	2
SHEET	1 of 1